

OGRÓD WERTYKALNY

WIDOK Z PRZODU

ŚCIANA 1



- 1 *Epipremnum złociste*
(łac. *Epipremnum aureum*)
- 2 *Epipremnum 'Golden Pothos'*
(łac. *Epipremnum 'Golden Pothos'*)
- 3 *Filodendron pnący*
(łac. *Philodendron scandens*)

ŚCIANA 2



- 4 *Filodendron pnący 'Brasil'*
(łac. *Philodendron scandens 'Brasil'*)
- 5 *Nefrolepis 'Green Moment'*
(łac. *Nephrolepis 'Green Moment'*)
- 6 *Maranta leuconeura 'Fascinator Tricolor'*
(łac. *Maranta leuconeura 'Fascinator Tricolor'*)

ŚCIANA 3



- 7 *Skrzydłokwiat*
(łac. *Spathiphyllum*)
- 8 *Zielistka 'Lemon'*
(łac. *Chlorophytum 'Lemon'*)

**DOKUMENTACJA
PROJEKTOWA**

Inwestor: ZAB - BUD
Autor: inż. arch. kraj. Daria Bruszkiewicz

ZAB-BUD
mgr inż. Jarosław Barachowski
KIEROWNIK BUDOWY
ul. bud. nr MAZ/023/OWOK/08


OGRÓD WERTYKALNY

WIDOK Z PRZODU

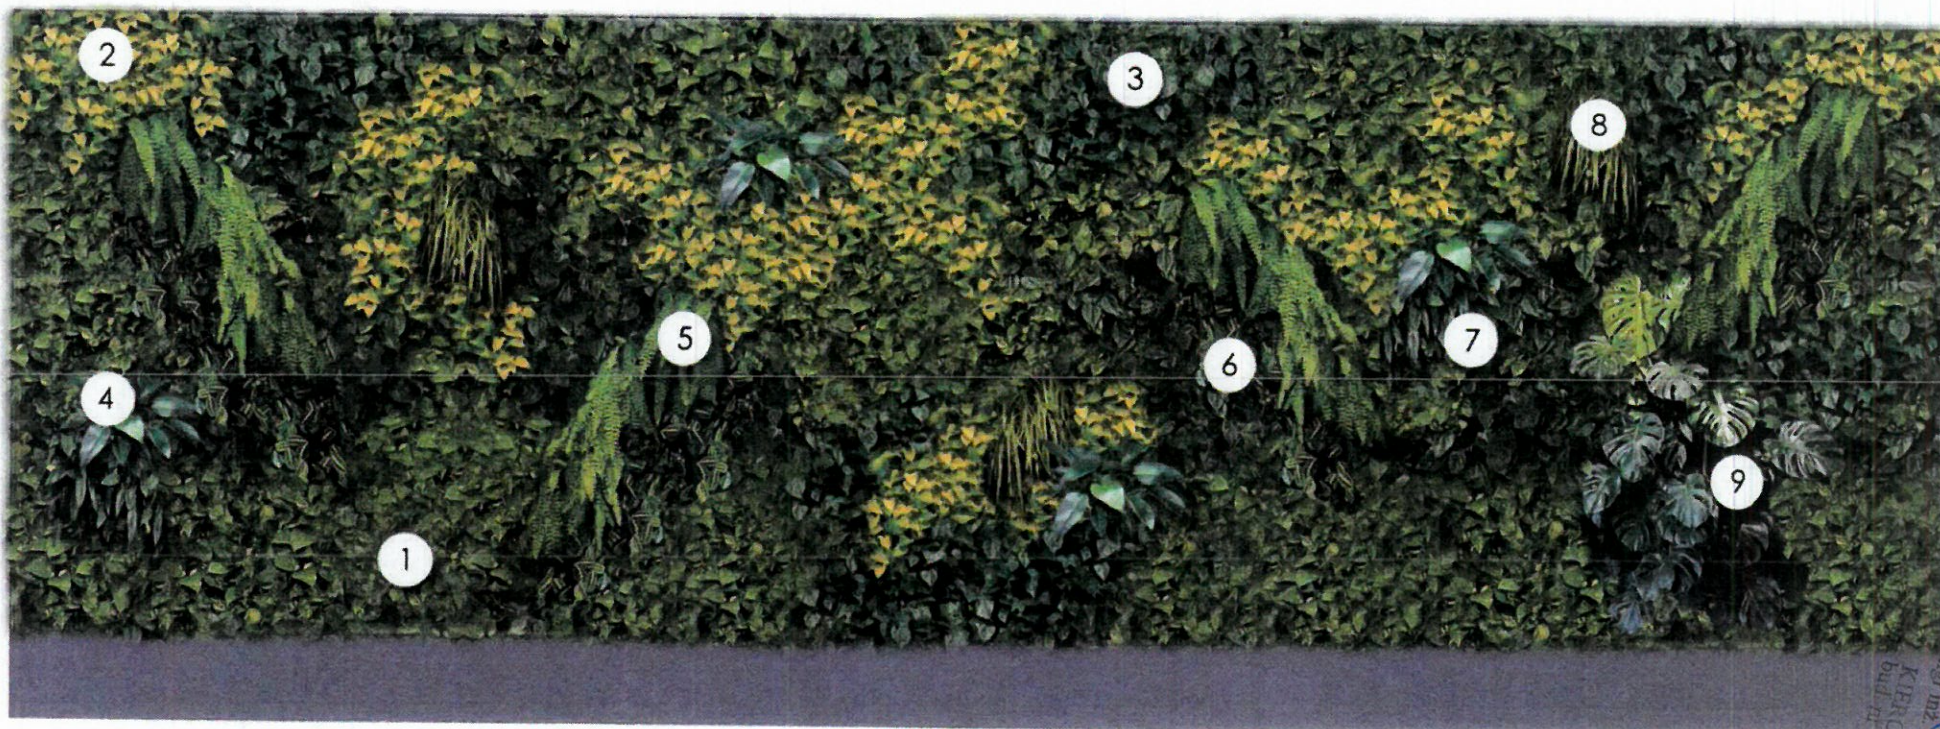

- | | | | | | |
|---|--|---|--|---|---|
| 1 | Epipremnum złociste
(łac. <i>Epipremnum aureum</i>) | 4 | Filodendron 'Imperial Green'
(łac. <i>Philodendron</i> 'Imperial Green') | 7 | Skrzydłokwiat
(łac. <i>Spathiphyllum</i>) |
| 2 | Epipremnum 'Golden Pothos'
(łac. <i>Epipremnum</i> 'Golden Pothos') | 5 | Nefrolepis 'Green Moment'
(łac. <i>Nephrolepis</i> 'Green Moment') | 8 | Zielistka 'Lemon'
(łac. <i>Chlorophytum</i> 'Lemon') |
| 3 | Filodendron pnący
(łac. <i>Philodendron scandens</i>) | 6 | Maranta leuconeura 'Fascinator Tricolor'
(łac. <i>Maranta leuconeura</i> 'Fascinator Tricolor') | 9 | Monstera dziurawa
(łac. <i>Monstera deliciosa</i>) |

**DOKUMENTACJA
POWYKONAWCZA**

Inwestor: ZAB - BUD
Autor: inż. arch. kraj. Dorota Brzezkińska